


Maître d'ouvrage



www.gpm-immobilier.com

32, avenue des Fourneaux
17690 ANGOULINS-sur-MER
05 46 370 300
contact@gpm-immobilier.com

Situation parcellaire

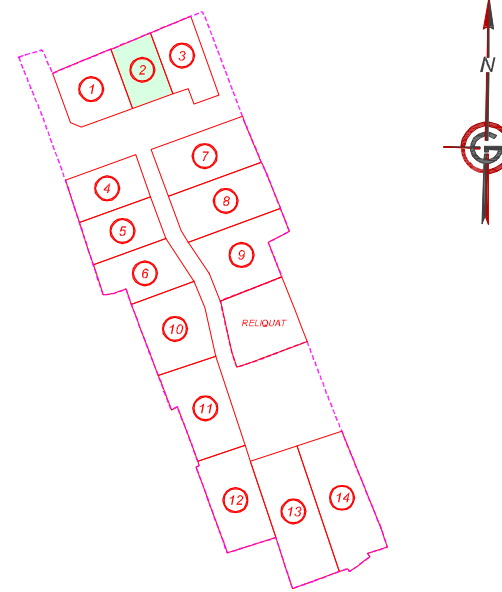

Légende

- Périimètre du lotissement
- Parcellaire
- Application cadastrale
- Mur
- Bâtiment
- Clôture légère
- Bordure T2 vue 0.14 m
- Dévers projet chaussée
- Bordure structurante PVC
- Bordure CR2 vue 0.00 m
- Caniveau pavés type CC2
- Sens de circulation
- Pelouse
- Massif arbustif
- Chemin piéton calcaire stabilisé ou similaire
- Enrobé
- Béton désactivé
- Résine sur enrobé
- Stationnements pavés drainants à joints enherbés
- Sortie de véhicule interdite
- Ligne d'accrochage obligatoire d'au moins 1/3 du linéaire de la façade de présentation sur la rue de la construction principale
- Angle bâti obligatoire sur au minimum 3 m de longueur dans les deux directions
- Ligne de recul obligatoire à 6m de la construction principale
- Arbre à conserver sauf pour des raisons d'état sanitaire ou de projet bâti. En cas de nécessité d'abattage, la plantation d'un arbre est exigée.
- Noyer à préserver impérativement + diamètre de protection au sol
- Arbre



Coffret Electricité
Recolement 14/10/2022
 Coffret
Altitude coffret voirie finie



Sortie pour compteur AEP
 Eau potable



Boîte de branchement FT
Recolement 08/09/22
Télécom



Boîte de branchement EU
Recolement 08/09/22
Eaux usées

Brt 0
T= 0.00
Fe= 0.00
Prof= 0.00

- Candélabre projeté
- Borne implantée 11/05/2022 - 20/10/2022
- Clôture modèle A, B, C
- Clôture modèle D, E, F, G Obligatoire sur au moins 3 ml depuis le fond de parcelle
- Hauteur identique à la clôture sur rue, sur au moins 2 ml
- Altitude voirie finie



CHARENTE-MARITIME
COMMUNE DE LA JARRIE

"La Chêneraie" PLAN DE BORNAGE ET DE VENTE DEFINITIF LOT 2

Section AI n° 412 - Surface : 359 m²

Permis d'Aménager délivré le 28/09/21, arrêté n° PA 17 194 21 001
modifié le 29/04/22, arrêté n° PA 17 194 21 001 M01
modifié le 27/09/22, arrêté n° PA 17 194 21 001 M02

