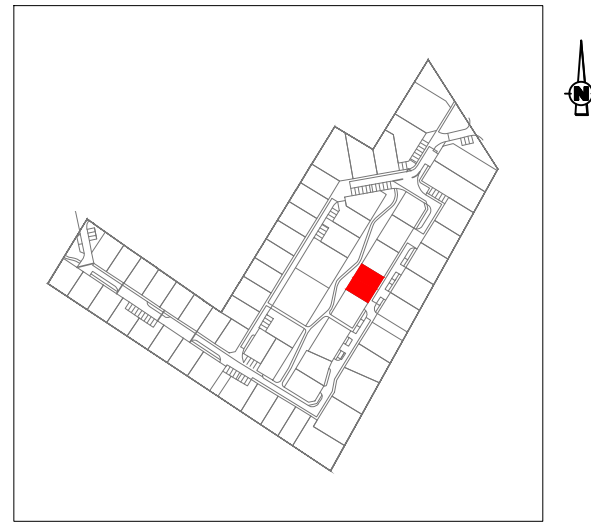


## Plan de situation



## Situation parcellaire



## Légende

- | |
|---|
|  | Périmètre du lotissement et de l'OAP |  | Parcelle |  | Bordures type T2 |  | Bordures type CR2 |  | Caniveau type CC1 |  | Réglette PVC |  | Pelouse |  | Massif arbustif |  | Enrobé |  | Revêtement drainant (enrobé drainant ou similaire) |  | Béton désactivé ou similaire |  | Calcaire stabilisé |  | Calcaire stabilisé renforcé |  | Parking du midi fixe, compris dans les parcelles et ouvert sur le domaine public si possible. (5m x 5m) |  | Parking du midi non fixe, compris dans les parcelles et ouvert sur le domaine public si possible. (5m x 5m) |  | Parking du midi fixe, compris dans les parcelles et ouvert sur le domaine public si possible. (6m x 6m) |  | Parking du midi non fixe, compris dans les parcelles et ouvert sur le domaine public si possible. (6m x 6m) |  | Portail piéton autorisé 1m de large maximum |  | Zone d'accroche de tout ou partie de la construction de 0m, 3m, 5m ou 6m de profondeur, sauf lot 36 (2.90m de profondeur) |  | Ligne d'accroche de tout ou partie de la construction |  | Traitement architectural |  | Arbre projeté |  | Haie d'essences variées (voir OAP) |  | Candélabre projeté |  | Position des coffrets et regards (Electricité, Télécom, eau potable)<br>Recolement du 06/11/2023 |  | Electricité |  | Télécom |  | Eau potable |  | Photo non contractuelle |  | Tabouret de branchement eaux usées |  | Altitude terrain naturel |  | -0.00 | Profondeur fouilles Archéologiques |  | Fouilles archéologiques |
|---|

# CHARENTE-MARITIME COMMUNE D'ANDILLY


## Lotissement " SIMONE VEIL "

Permis d'Aménager n° PA 017008 22 C0001

### PLAN DE BORNAGE ET DE VENTE DÉFINITIF

LOT 51 - Surface plancher 140m<sup>2</sup>

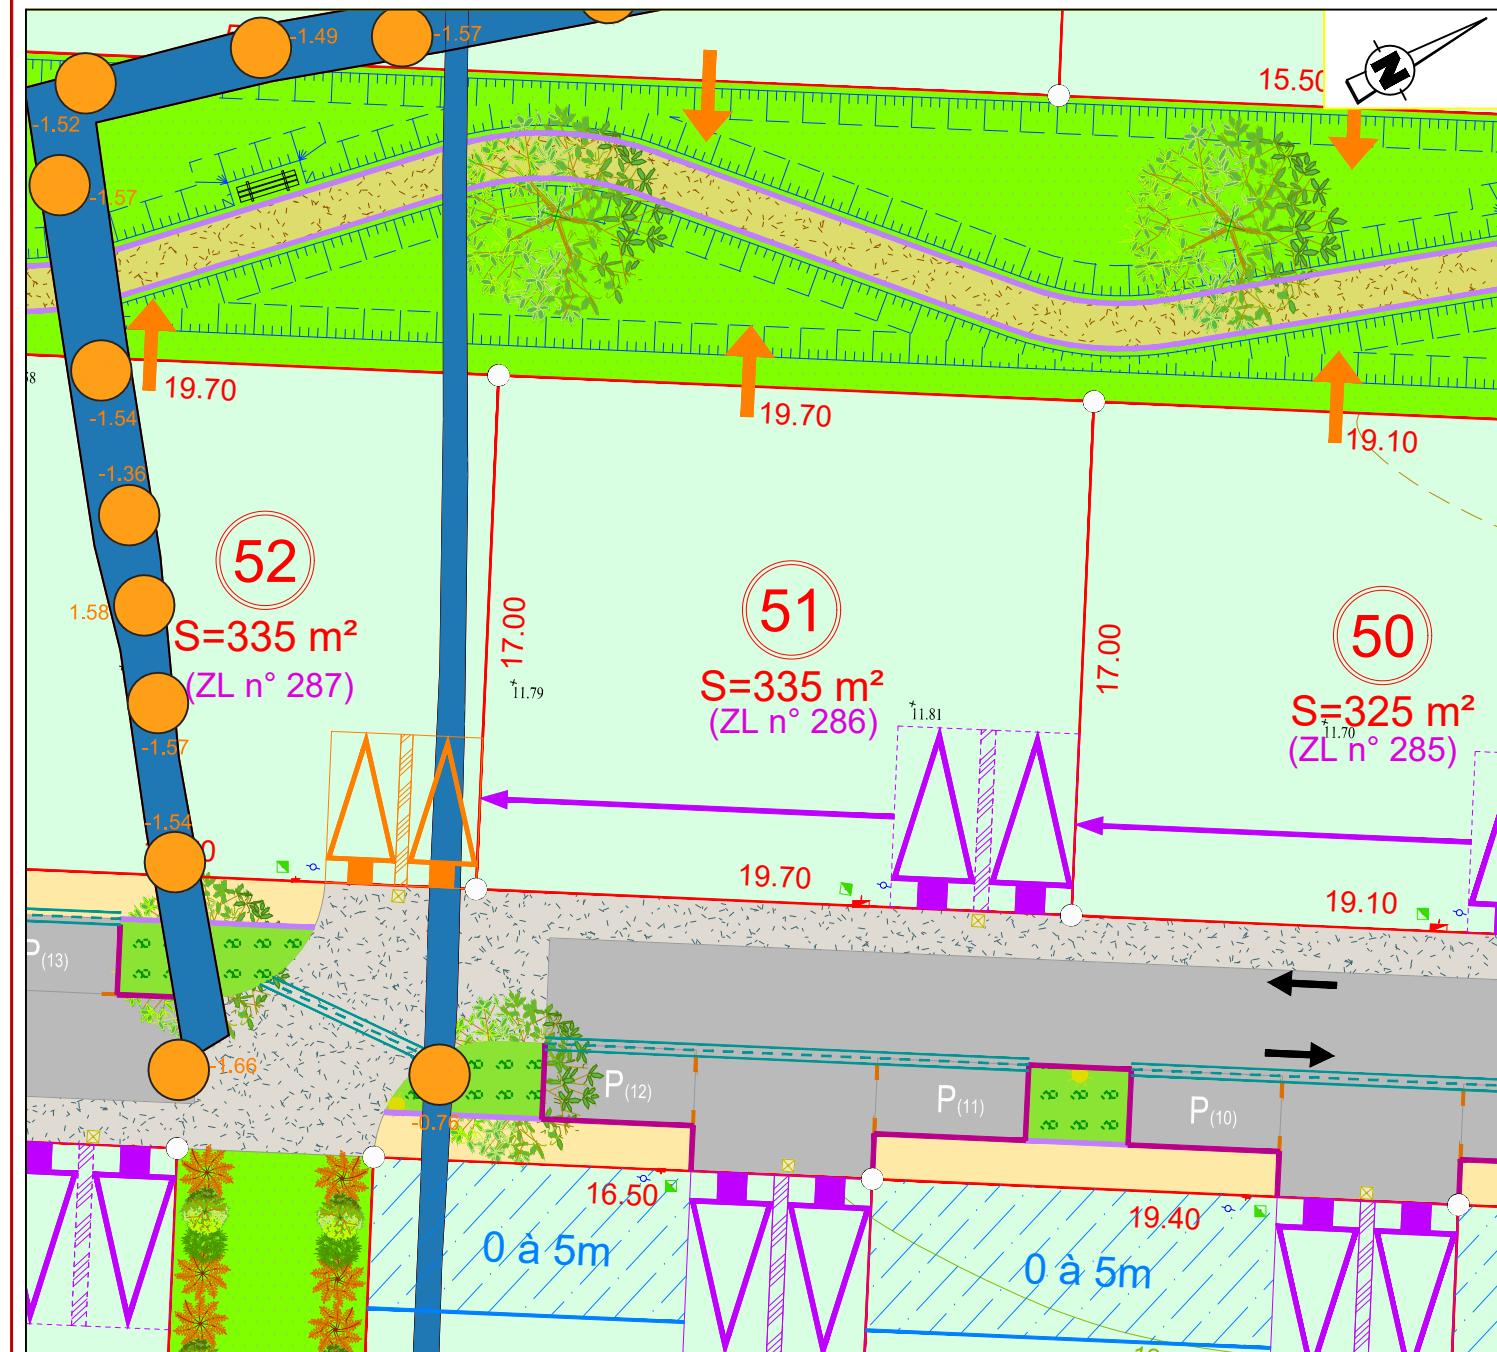Cadastre : Section ZL n° 286



#### ATTENTION

##### Construction:

L'adaptation de la construction au terrain sera étudiée en tenant compte du niveau de la voie nouvelle ainsi que de la topographie actuelle.

##### Ouvrages hors sols:

Avant tout projet de construction, les acquéreurs devront impérativement vérifier le positionnement définitif des ouvrages (eau potable, eaux usées, électricité, télécom, candélabres).



Cabinet LEGLISE MOUNITZ Conseils

Echelle : 1/250  
(Format A3 - 297 x 420 mm)